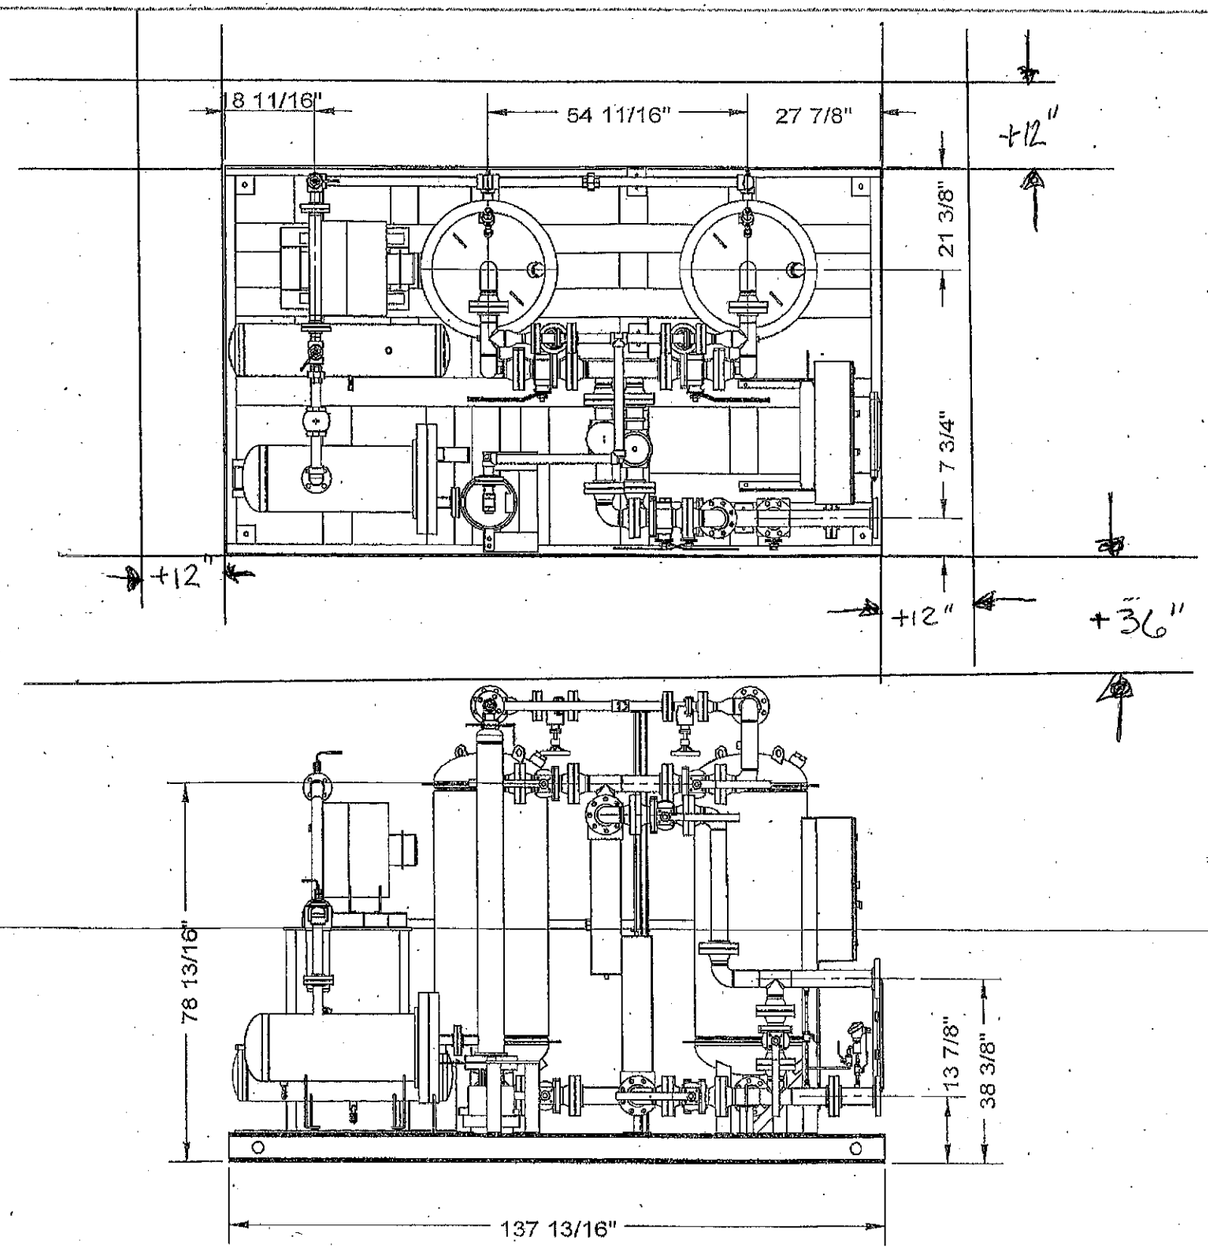

JOB NO. 1033

QTY 1

APPR'D PAB

DATE 11/09/2009

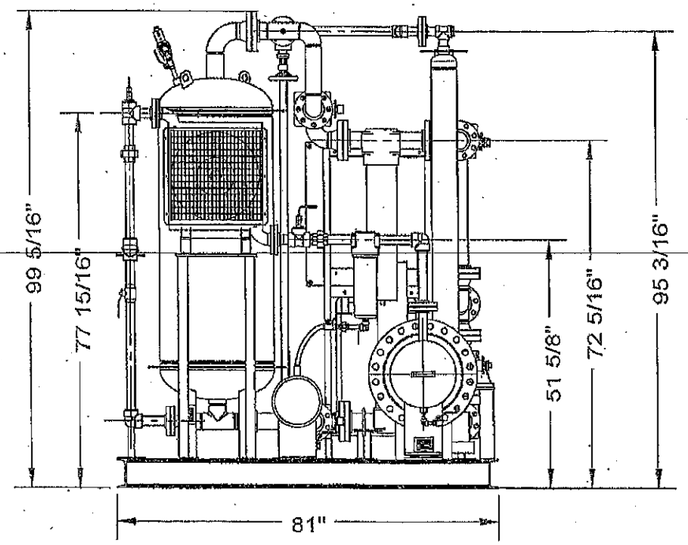

xebec

730 Boul. INDUSTRIEL, BLAINVILLE, QUÉBEC, J7C 3V4 (CANADA)
Tel.: (450) 979-8700
Fax.: (450) 979-7869

LA VERSION ORIGINALE DE CE DESSIN EST PROTÉGÉE PAR COPYRIGHT ET CONTIENT DES INFORMATIONS CONFIDENTIELLES. L'APPAREIL À L'EXECUTIF, ET NE PEUT PAS ÊTRE REPRODUIT, MODIFIÉ OU SOUMIS À UNE TRADUCTION DE QUELQUE TYPE SANS CONSENTEMENT. SUR L'ENTIÈRE DE DESSIN DEVRA ÊTRE RETOURNÉ À XEBEC INC.

THE ORIGINAL OF THIS DRAWING IS COPYRIGHT AND CONTAINS CONFIDENTIAL INFORMATION. IT IS THE PROPERTY OF XEBEC INC. WITHOUT WRITTEN PERMISSION IT MAY NOT BE COPIED, SHOWN OR MADE TO A THIRD PARTY OR OTHERWISE USED AND IT IS TO BE RETURNED PROMPTLY UPON REQUEST TO XEBEC INC.

REV.	DESCRIPTION	DATE	APP.	DSS.
01	UPDATE DIMENSION	26/08/09	PB	VW
00	NEW DRAWING CREATION	25/08/09	PB	LX

	DESSINÉ / DRAWN	VÉRIFIÉ / CHECKED	APPROUVÉ / APPROVED
NOM / NAME:	LUCY	MAB	PL
DATE:	25/08/09	25/08/09	25/08/09

TITRE / TITLE: STR24-3D GENERAL ASSEMBLY

FORMAT: B

NO. DESSIN / DWG NO.: A208845

PAGE: 2 de 2

TOLÉRANCES / TOLERANCE: DIMENSIONS POUCES / INCHES
GÉNÉRALE: X: ±1mm X.X: ±0.5mm X.XX: ±0.1mm
ANGLES: ±1/2° (SAUF CHANFREIN / EXCEPT CHAMFER)

ÉCHELLE / SCALE 1:2